Abstandsliste 1990

Abstandsklasse	Abstand in m	Lfd. Nr.	Nummer (Spalte) der 4. BImSchV	Betriebsart
I	1500	1	1.1 (1)	Kraftwerke mit Feuerungsanlagen für den Einsatz von festen, flüssigen oder gasförmigen Brennstoffen, soweit die Feuerungswärmeleistung 900 MW übersteigt
		2	1.11 (1)	Anlagen zur Trockendestillation (z. B. Kokereien und Schwelereien)
		3	3.2 (1)	Anlagen zur Gewinnung von Roheisen
		4	4.1 (1)	Anlagen zur fabrikmäßigen Herstellung von Stoffen durch chemische Umwandlung mit mehr als 10 Produktionsanlagen
		5	4.1h (1)	Anlagen zur fabrikmäßigen Herstellung von Chemiefasern
		6	4.4 (1)	Anlagen zur Destillation oder Raffination oder sonstigen Weiterverarbeitung von Erdöl oder Erdölerzeugnissen in Mineralöl-, Altöl- oder Schmierstoffraffinerien, in petrochemischen Werken oder bei der Gewinnung von Paraffin
II	1000	7	1.14 (1)	Anlagen zur Vergasung oder Verflüssigung von Kohle
		8	2.24 (1+2)	Anlagen zur Herstellung von Formstücken unter Verwendung von Zement oder anderen Bindemitteln im Freien (*)
		9	3.1 (1)	Anlagen zum Rösten, Schmelzen oder Sintern von Erzen
		10	3.2 (1)	Anlagen zur Gewinnung von Nichteisenrohmetallen (Blei-, Zink- und Kupferhütten)
		11	3.3 (1)	Anlagen zur Stahlerzeugung ausgenommen Lichtbogenöfen mit weniger als 50 t Gesamtabstichgewicht sowie Induktionsöfen (*) (s. auch lfd. Nrn. 27 und 49)
		12	3.15 (2)	Anlagen zur Herstellung oder Reparatur von Behältern aus Metall im Freien (z. B. Dampfkessel, Container) (*)
		13	3.18 (1)	Anlagen zur Herstellung von Schiffskörpern oder -sektionen aus Metall im Freien (*)
		14	3.19 (2)	Anlagen zur Herstellung von Eisen- oder Stahlbaukonstruktionen im Freien (*)
		15	4.1 (1)	Anlagen zur fabrikmäßigen Herstellung von Stoffen durch chemische Umwandlung mit höchstens 10 Produktionsanlagen
		16	4.1b (1) 4.1c (1)	Anlagen zur fabrikmäßigen Herstellung von Metallen oder Nichtmetallen auf nassem Wege oder mit Hilfe elektrischer Energie sowie von Ferrolegierungen, Korund und Karbid einschließlich Aluminiumhütten
		17	4.1d (1)	Anlagen zur fabrikmäßigen Herstellung von Schwefel oder Schwefelerzeugnissen
		18	6.3 (1)	Anlagen zur Herstellung von Holzfaserplatten, Holzspanplatten oder Holzfasermatten
		19	7.12 (1)	Anlagen zur Tierkörperbeseitigung sowie Anlagen, in denen Tierkörperteile oder Erzeugnisse tierischer Herkunft zur Beseitigung in Tierkörperbeseitigungsanlagen gesammelt oder gelagert werden
		20	7.15 (1)	Kottrocknungsanlagen
		21	10.16 (2)	Prüfstände für oder mit Luftschrauben, Rückstoßantrieben oder Strahltriebwerken
		22	10.19 (2)	Anlagen zur Luftverflüssigung mit einem Durchsatz von 25 t Luft je Stunde oder mehr (*)
III	700	23	1.1 (1)	Kraftwerke und Heizkraftwerke mit Feuerungsanlagen für den Einsatz von festen, flüssigen oder gasförmigen Brennstoffen, soweit die Feuerungswärmeleistung a) bei Kraftwerken mehr als 150 MW bis max. 900 MW beträgt b) bei Heizkraftwerken 200 MW übersteigt
		24	1.12 (1)	Anlagen zur Destillation oder Weiterverarbeitung von Teer oder Teererzeugnissen oder von Teer- oder Gaswasser
		25	2.3 (1)	Anlagen zur Herstellung von Zementklinker oder Zementen
		26	2.4 (1)	Anlagen zum Brennen von Bauxit, Dolomit, Gips, Kalkstein, Kieselgur, Magnesit, Quarzit oder Schamotte
		27	3.3 (1)	Anlagen zur Stahlerzeugung mit Lichtbogenöfen unter 50 t Gesamtabstichgewicht (*) (s. auch lfd. Nrn. 11 und 49)
		28	3.4 (1+2)	Anlagen zum Umschmelzen von Altmetall (s. auch lfd. Nrn. 95 und 151)
		29	4.1a (1)	Anlagen zur fabrikmäßigen Herstellung von anorganischen Chemikalien wie Säuren, Basen, Salze
		30	4.1d (1)	Anlagen zur fabrikmäßigen Herstellung von Halogenen oder Halogenerzeugnissen
		31	4.1e (1)	Anlagen zur fabrikmäßigen Herstellung von phosphor- oder stickstoffhaltigen Düngemitteln
		32	4.9 (1)	Anlagen zur Herstellung von Ruß
		33	4.11 (2)	Anlagen zur fabrikmäßigen Herstellung von Kohlenwasserstoffen
		34	7.19 (2)	Anlagen, in denen Sauerkraut hergestellt wird, soweit 10 t Kohl oder mehr je Tag verarbeitet werden
		35	7.24 (1)	Anlagen zur Herstellung oder Raffination von Zucker unter Verwendung von Zuckerrüben oder Rohzucker
		36	8.1 (1)	Anlagen zur teilweisen oder vollständigen Beseitigung von festen oder flüssigen Stoffen durch Verbrennen
		37	8.6 (1)	Anlagen zur chemischen Aufbereitung von cyanidhaltigen Konzentraten, Nitriten, Nitraten oder Säuren, soweit hierdurch eine Verwertung als Reststoff oder eine Entsorgung als Abfall ermöglicht werden soll
		38		Aufbereitungsanlagen für schmelzflüssige Schlacke (z. B. Hochofenschlacke)
		39		Automobil- u. Motorradfabriken sowie Fabriken zur Herstellung von Verbrennungsmotoren
IV	500	40	1.1 (1)	Heizkraftwerke und Heizwerke mit Feuerungsanlagen für den Einsatz von festen, flüssigen oder gasförmigen Brennstoffen, soweit die Feuerungswärmeleistung a) bei Heizkraftwerken von 100 MW bis 200 MW b) bei Heizwerken mehr als 100 MW beträgt
		41	1.7 (1)	Kühltürme mit einem Kühlwasserdurchsatz von 10 000 m³ oder mehr je Stunde
		42	1.8 (2)	Elektroumspannanlagen einschließlich der Schaltfelder mit einer Oberspannung von 220 kV oder mehr (*)
		43	1.9 (1)	Anlagen zum Mahlen oder Trocknen von Kohle mit einer Leistung von 30 t oder mehr je Stunde
		44	1.10 (1)	Anlagen zum Brikettieren von Braun- oder Steinkohle
		45	2.8 (1)	Anlagen zur fabrikmäßigen Herstellung von Glas, auch soweit es aus Altglas hergestellt wird, einschließlich Glasfasern, die nicht für medizinische oder fernmeldetechnische Zwecke bestimmt sind
		46	2.11 (1)	Anlagen zum Schmelzen mineralischer Stoffe
		47	2.13 (2)	Anlagen zur Herstellung von Beton, Mörtel oder Straßenbaustoffen unter Verwendung von Zement
		48	2.15 (1)	Anlagen zur Herstellung oder zum Schmelzen von Mischungen aus Bitumen oder Teer mit Mineralstoffen einschließlich Aufbereitungsanlagen für bituminöse Straßenbaustoffe und Teersplittanlagen, von denen den Umständen nach zu erwarten ist, daß sie länger als während der 12 Monate, die auf die Inbetriebnahme folgen, an demselben Ort betrieben werden
		49	3.3 (1) 3.7 (1)	Anlagen zur Stahlerzeugung mit Induktionsöfen, Anlagen zum Erschmelzen von Gußeisen (s. auch lfd. Nrn. 11 und 27) sowie Eisen-, Temper- oder Stahlgießereien in denen Formen oder Kerne auf kaltem Wege hergestellt werden, mit einer Leistung von 80 t oder mehr Gußteile je Monat
		50	3.6 (1+2) 3.16 (1) 3.17 (2)	Anlagen zum Walzen von Metallen und Anlagen zur Herstellung von Rohren (*)
		51	3.11 (1)	Schmiede-, Hammer- und Fallwerke (*)
		52	3.14 (1+2)	Anlagen zum Zerkleinern von Schrott durch Rotormühlen mit einer Nennleistung des Rotorantriebes von 100 KW oder mehr
		53	4.1g (1)	Anlagen zur fabrikmäßigen Herstellung von organischen Chemikalien oder Lösungsmitteln wie Alkohole, Aldehyde, Ketone, Säuren, Ester, Acetate, Äther
		54	4.1h (1)	Anlagen zur Herstellung von Kunststoffen
		55	4.1k (1)	Anlagen zur fabrikmäßigen Herstellung von Kunstharzen
		56	4.1m (1)	Anlagen zur fabrikmäßigen Herstellung von synthetischem Kautschuk
		57	4.5 (1)	Anlagen zur Herstellung von Schmierstoffen, wie Schmieröle, Schmierfette, Metallbearbeitungsöle
		58	4.7 (1)	Anlagen zur Herstellung von Kohlenstoff (Hartbrandkohle) oder Elektrographit durch Brennen, z.B. für Elektroden, Stromabnehmer oder Apparateteile
		59	4.8 (1)	Anlagen zur Aufarbeitung von organischen Lösungsmitteln durch Destillieren mit einer Leistung von 1 t oder mehr je Stunde
		60	5.1 (1)	Anlagen zum Lackieren von Gegenständen oder bahnen- oder tafelförmigen Materialien einschließlich der zugehörigen Trocknungsanlagen soweit die Lacke organische Lösungsmittel enthalten und von diesen 250 kg oder mehr je Stunde eingesetzt werden
		61	5.3 (1)	Anlagen zum Beschichten, Imprägnieren oder Tränken von Glasfasern, Mineralfasern oder bahnen- oder tafelförmigen Materialien einschließlich der zugehörigen Trocknungsanlagen mit a) Kunstharzen oder b) Kunststoffen oder Gummi unter Einsatz von 250 kg organischen Lösungsmitteln je Stunde oder mehr
		62	5.4 (1)	Anlagen zum Tränken oder Überziehen von Stoffen oder Gegenständen mit Teer, Teeröl oder heißem Bitumen, ausgenommen Anlagen zum Tränken oder Überziehen von Kabeln mit heißem Bitumen
		63	5.5 (1)	Anlagen zum Isolieren von Drähten unter Verwendung von Phenol- oder Kresolharzen
		64	5.6 (1)	Anlagen zur Herstellung von bahnenförmigen Materialien auf Streichmaschinen einschließlich der zugehörigen Trocknungsanlagen unter Verwendung von Gemischen aus Kunststoffen und Weichmachern oder von Gemischen aus sonstigen Stoffen und oxidiertem Leinöl
		65	5.8 (2)	Anlagen zur Herstellung von Gegenständen unter Verwendung von Amino- oder Phenoplasten, wie Furan-, Harnstoff-, Phenol-, Resorcin- oder Xylolharzen mittels Wärmebehandlung, soweit die Menge der Ausgangsstoffe 10 kg oder mehr je Stunde beträgt
		66	5.9 (2)	Anlagen zur Herstellung von Reibbelägen unter Verwendung von Phenoplasten oder sonstigen Kunstharzbindemitteln
		67	6.1 (1)	Anlagen zur Gewinnung von Zellstoff aus Holz, Stroh oder ähnlichen Faserstoffen
		68	7.1 (1)	Anlagen zum Halten oder zur Aufzucht von Geflügel oder zum Halten von Schweinen mit a) 51 000 Hennenplätzen, b) 102 000 Junghennenplätzen, c) 102 000 Mastgeflügelplätzen, d) 1 900 Mastschweineplätzen oder e) 640 Sauenplätzen oder mehr
		69	7.2 (1+2)	Anlagen zum Schlachten von a) 500 kg oder mehr Lebendgewicht Geflügel oder b) 4 000 kg oder mehr Lebendgewicht sonstiger Tiere je Woche
		70	7.3 (1)	Anlagen zum Schmelzen von tierischen Fetten mit Ausnahme der Anlagen zur Verarbeitung von selbstgewonnenen tierischen Fetten zu Speisefetten in Fleischereien mit einer Leistung bis zu 200 kg Speisefett je Woche
		71	7.6 (2)	Anlagen zum Reinigen oder zum Entschleimen von tierischen Därmen oder Mägen
		72	7.7 (2)	Anlagen zur Zubereitung oder Verarbeitung von Kälbermägen zur Labgewinnung
		73	7.9 (1)	Anlagen zur Herstellung von Futter- oder Düngemitteln oder technischen Fetten aus den Schlachtnebenprodukten Knochen, Tierhaare, Federn, Hörner, Klauen oder Blut
		74	7.11 (1)	Anlagen zum Lagern unbehandelter Knochen, ausgenommen Anlagen für selbstgewonnene Knochen in – Fleischereien, in denen je Woche weniger als 4 000 kg Fleisch verarbeitet werden, und – Anlagen, die nicht durch Nr. 69 erfaßt werden
		75	7.21 (1)	Mühlen für Nahrungs- oder Futtermittel mit einer Produktionsleistung von 500 t je Tag oder mehr
		76	7.23 (1)	Anlagen zum Extrahieren pflanzlicher Fette oder Öle, soweit die Menge des eingesetzten Extraktionsmittels 1 t oder mehr beträgt
		77	7.25 (2)	Anlagen zur Trocknung von Grünfutter, ausgenommen Anlagen zur Trocknung von selbstgewonnenem Grünfutter im landwirtschaftlichen Betrieb
		78	8.3 (1)	Anlagen zur Rückgewinnung von einzelnen Bestandteilen aus festen Stoffen durch Verbrennen
		79	9.11 (2)	Offene oder unvollständig geschlossene Anlagen zum Be- oder Entladen von Schüttgütern, die im trockenen Zustand stauben können, durch Kippen von Wagen oder Behältern oder unter Verwendung von Baggern, Schaufelladegeräten, Greifern, Saughebern oder ähnlichen Einrichtungen, soweit 200 t Schüttgüter oder mehr je Tag bewegt werden können, ausgenommen Anlagen zum Be- oder Entladen von Erdaushub oder von Gestein, das bei der Gewinnung oder Aufbereitung von Bodenschätzen anfällt
		80	–	Deponien für Haus- und Sondermüll
		81	–	Autokinos (*)
		82	–	Betriebshöfe für Straßenbahnen (*)
V	300	83	1.5 (1+2)	Gasturbinenanlagen zum Antrieb von Generatoren oder Arbeitsmaschinen (*)
		84	1.9 (2)	Anlagen zum Mahlen oder Trocknen von Kohle mit einer Leistung von 1 t bis weniger als 30 t je Stunde
		85	1.13 (1) 1.15 (1)	Anlagen zur Erzeugung von Generator- oder Wassergas aus festen Brennstoffen oder Stadt- oder Ferngas aus Kohlenwasserstoffen durch Spalten
		86	2.1 (2)	Steinbrüche, in denen Sprengstoffe oder Flammstrahler verwendet werden
		87	2.2 (2)	Anlagen zum Brechen, Mahlen oder Klassieren von natürlichem oder künstlichem Gestein einschließlich Schlacke und Abbruchmaterial, ausgenommen Klassieranlagen für Sand oder Kies
		88	2.5 (2)	Anlagen zum Mahlen von Gips, Kieselgur, Magnesit, Mineralfarben, Muschelschalen, Talkum, Ton, Tuff (Traß) oder Zementklinker
		89	2.6 (1)	Anlagen zur Gewinnung, Bearbeitung oder Verarbeitung von Asbest
		90	2.7 (1)	Anlagen zum Blähen von Perlite, Schiefer oder Ton
		91	2.10 (1)	Anlagen zum Brennen keramischer Erzeugnisse unter Verwendung von Tonen, soweit der Rauminhalt der Brennanlage 3 m³ oder mehr und die Besatzdichte 300 kg oder mehr je m³ Rauminhalt der Brennanlage beträgt, ausgenommen elektrisch beheizte Brennöfen, die diskontinuierlich und ohne Abluftführung betrieben werden
		92	2.12 (2)	Anlagen zur Herstellung von Kalksandsteinen, Gasbetonsteinen oder Faserzementplatten unter Dampfüberdruck
		93	2.14 (1+2)	Anlagen zur Herstellung von Formstücken unter Verwendung von Zement oder anderen Bindemitteln in geschlossenen Hallen (*)
		94	3.3 (2) 3.7 (2)	Anlagen zum Erschmelzen von Gußeisen oder Stahl mit einer Schmelzleistung bis zu 2,5 t je Stunde, Vakuum-Schmelzanlagen für Gußeisen oder Stahl mit einer Einsatzmenge von 5 t oder mehr sowie Eisen-, Temper- oder Stahlgießereien, in denen Formen oder Kerne auf kaltem Wege hergestellt werden, mit einer Leistung von weniger als 80 t Gußteile je Monat
		95	3.4 (1+2) 3.8 (1)	Schmelzanlagen für Nichteisenmetalle für einen Einsatz von 1 000 kg oder mehr sowie Gießereien für Nichteisenmetalle (s. auch lfd. Nrn. 28 und 151)
		96	3.5 (1)	Anlagen zum Abziehen der Oberflächen von Stahl, insbesondere von Blöcken, Brammen, Knüppeln, Platinen oder Blechen, durch Flammen
		97	3.9 (1+2)	Anlagen zum Aufbringen von metallischen Schutzschichten aus Blei, Zinn oder Zink auf Metalloberflächen mit Hilfe von schmelzflüssigen Bädern oder durch Flammspritzen
		98	3.12 (2)	Anlagen zur Herstellung von Bolzen, Nägeln, Nieten, Muttern, Schrauben, Kugeln, Nadeln oder ähnlichen metallischen Normteilen durch Druckumformen auf Automaten (*)
		99	3.15 (2)	Anlagen zur Herstellung oder Reparatur von Behältern aus Metall in geschlossenen Hallen (z. B. Dampfkessel, Container) (*)
		100	3.18 (1)	Anlagen zur Herstellung von Schiffskörpern oder -sektionen aus Metall in geschlossenen Hallen (*)
		101	3.19 (2)	Anlagen zur Herstellung von Eisen- oder Stahlbaukonstruktionen in geschlossenen Hallen (*)
		102	3.21 (1+2)	Anlagen zur Herstellung von Akkumulatoren oder Batterien
		103	3.23 (1+2)	Anlagen zur Herstellung von Aluminium-, Eisen- oder Magnesiumpulver oder -pasten, von blei- oder nickelhaltigen Pulvern oder Pasten oder sonstigen Metallpulvern oder -pasten ausgenommen Anlagen zur Herstellung von Metallpulver durch Stampfen
		104	4.1 (1)	Anlagen zur fabrikmäßigen Herstellung von unter Druck gelöstem Acetylen (Dissousgasfabriken)
		105	4.1p (1)	Anlagen zur fabrikmäßigen Herstellung von Seifen oder Waschmitteln durch chemische Umwandlung
		106	4.2 (1+2)	Anlagen, in denen Pflanzenschutz- oder Schädlingsbekämpfungsmittel oder ihre Wirkstoffe gemahlen oder maschinell gemischt, abgepackt oder umgefüllt werden
		107	4.3 (2)	Anlagen zur fabrikmäßigen Herstellung von Arzneimitteln oder Arzneimittelzwischenprodukten ohne chemische Umwandlung
		108	4.8 (2)	Anlagen zur Aufarbeitung von organischen Lösungsmitteln durch Destillieren mit einer Leistung von 0,5 t bis weniger als 1 t je Stunde
		109	4.9 (1+2)	Anlagen zum Erschmelzen von Natur- oder Kunstharzen mit einer Leistung von 1 t oder mehr je Tag
		110	4.10 (2)	Anlagen zur Herstellung von Firnis, Lacken oder Druckfarben mit einer Leistung von 1 t oder mehr je Tag
		111	5.1 (2)	Anlagen zum Lackieren von Gegenständen oder bahnen- oder tafelförmigen Materialien einschließlich der zugehörigen Trocknungsanlagen, soweit die Lacke organische Lösungsmittel enthalten und von diesen 25 kg bis weniger als 250 kg je Stunde eingesetzt werden
		112	5.2 (1+2)	Anlagen zum Bedrucken von bahnen- oder tafelförmigen Materialien mit Rotationsdruckmaschinen einschließlich der zugehörigen Trocknungsanlagen
		113	5.3 (2)	Anlagen zum Beschichten oder Imprägnieren von bahnen- oder tafelförmiger Materialien einschließlich der zugehörigen Trocknungsanlagen mit Kunststoffen oder Gummi unter Einsatz von 25 kg bis weniger als 250 kg organischen Lösungsmitteln je Stunde
		114	5.11 (2)	Anlagen zur Herstellung von Polyurethanformteilen oder zum Ausschäumen von Hohlräumen mit Polyurethan, soweit die Menge der Ausgangsstoffe 200 kg oder mehr je Stunde beträgt, ausgenommen Anlagen zum Einsatz von thermoplastischen Polyurethangranulaten
		115	6.2 (1+2)	Anlagen, die aus einer oder mehreren Papiermaschinen sowie Maschinen zur Herstellung von Papier, Karton, Pappe oder Wellpappe bestehen (*)
		116	7.1 (1)	Anlagen zum Halten oder zur Aufzucht von Geflügel oder zum Halten von Schweinen mit a) 14 000 bis weniger als 51 000 Hennenplätzen, b) 28 000 bis weniger als 102 000 Junghennenplätzen, c) 28 000 bis weniger als 102 000 Mastgeflügelplätzen, d) 525 bis weniger als 1 900 Mastschweineplätzen oder e) 175 bis weniger als 640 Sauenplätzen auch soweit nicht genehmigungsbedürftig
		117	7.4 (2)	Anlagen zum fabrikmäßigen Verarbeiten von Kartoffeln, Gemüse, Fleisch oder Fisch für die menschliche Ernährung durch Erwärmen
		118	7.8 (1)	Anlagen zur Herstellung von Gelatine, Hautleim, Lederleim oder Knochenleim
		119	7.10 (1)	Anlagen zum Lagern oder Aufarbeiten unbehandelter Tierhaare mit Ausnahme von Wolle, ausgenommen Anlagen für selbstgewonnene Tierhaare in Anlagen, die nicht durch Nr. 69 erfaßt werden
		120	7.13 (2)	Anlagen zum Trocknen, Einsalzen, Lagern oder Enthaaren ungegerbter Tierhäute oder Tierfelle
		121	7.14 (2)	Anlagen zum Gerben einschließlich Nachgerben von Tierhäuten oder Tierfellen sowie Lederfabriken
		122	7.22 (2)	Anlagen zur Herstellung von Hefe oder Stärkemehlen
		123	7.29 (2)	Anlagen zum Rösten von Kaffee mit einer Leistung von 75 kg oder mehr je Stunde
		124	7.30 (2)	Anlagen zum Rösten von Kaffee-Ersatzprodukten, Getreide, Kakao oder Nüssen
		125	7.31 (2)	Anlagen zur Herstellung von Lakritz oder Schokolade
		126	7.32 (2)	Anlagen zur Herstellung von Milchpulver
		127	8.4 (1+2)	Anlagen, in denen feste Abfälle, auf die die Vorschriften des Abfallgesetzes Anwendung finden, aufbereitet werden sowie Anlagen, in denen Stoffe aus in Haushaltungen anfallenden oder aus gleichartigen Abfällen durch Sortieren für den Wirtschaftskreislauf zurückgewonnen werden, jeweils mit einer Leistung von 1 Tonne oder mehr je Stunde
		128	8.5 (1)	Kompostwerke
		129	9.10 (1)	Anlagen zum Umschlagen von festen Abfällen i. S. von § 1 Abs. 1 des Abfallgesetzes mit einer Leistung von 100 t oder mehr je Tag, ausgenommen Anlagen zum Umschlagen von Erdaushub oder von Gestein, daß bei der Gewinnung oder Aufbereitung von Bodenschätzen anfällt
		130	10.7 (2)	Anlagen zum Vulkanisieren von Natur- oder Synthesekautschuk unter Verwendung von Schwefel oder Schwefelverbindungen, ausgenommen Anlagen, in denen – weniger als 50 kg Kautschuk je Stunde verarbeitet werden oder – ausschließlich vorvulkanisierter Kautschuk eingesetzt wird
		131	10.8 (2)	Anlagen zur Herstellung von Bautenschutz-, Reinigungs-, Holzschutz- oder Klebemitteln mit einer Leistung von 1 t oder mehr je Tag, ausgenommen Anlagen, in denen diese Mittel ausschließlich unter Verwendung von Wasser als Verdünnungsmittel hergestellt werden
		132	10.9 (2)	Anlagen zur Herstellung von Holzschutzmitteln unter Verwendung von halogenierten aromatischen Kohlenwasserstoffen
		133	10.12 (2)	Anlagen zum automatischen Reinigen, Abfüllen oder Verpacken von Flaschen aus Glas mit einer Leistung von 2 500 Flaschen oder mehr je Stunde (*)
		134	10.14 (2)	Gattersägen, wenn die Antriebsleistung eines Gatters 100 KW oder mehr beträgt sowie Furnier- oder Schälwerke
		135	–	Abwasserbehandlungsanlagen
		136	–	Anlagen zur Gewinnung oder Aufbereitung von Sand, Bims, Kies, Ton und Lehm
		137	–	Anlagen zur Herstellung von Bauelementen oder in Serien gefertigten Holzbauten
		138	–	Erdaushub- oder Bauschuttdeponien
		139	–	Steinsägereien, -schleifereien oder -poliereien
		140	–	Anlagen zur Herstellung von Terrazzowaren (*)
		141	–	Anlagen zur Herstellung von Schienenfahrzeugen
		142	–	Preßwerke (*)
		143	–	Stab- oder Drahtziehereien (*)
		144	–	Schwermaschinenbau
		145	–	Emaillieranlagen
		146	–	Schrottplätze
		147	–	Betriebshöfe der Müllabfuhr oder der Straßendienste (*)
		148	–	Speditionen aller Art sowie Betriebe zum Umschlag größerer Gütermengen (*)
VI	200	149	2.9 (2)	Anlagen zum fabrikmäßigen Säurepolieren oder Mattätzen von Glas oder Glaswaren unter Verwendung von Flußsäure
		150	2.10 (2)	Anlagen zum Brennen keramischer Erzeugnisse unter Verwendung von Tonen, soweit der Rauminhalt der Brennanlage 3 m³ oder mehr und die Besatzdichte weniger als 300 kg/m³ Rauminhalt der Brennanlage beträgt, ausgenommen elektrisch beheizte Brennöfen, die diskontinuierlich und ohne Abluftführung betrieben werden
		151	3.4 (1+2)	Schmelzanlagen für Nichteisenmetalle für einen Einsatz von 50 bis weniger als 1 000 kg (s. auch lfd. Nrn. 28 und 95)
		152	3.8 (2)	Anlagen, die aus einer oder mehreren Druckgießmaschinen mit Zuhaltekräften von 2 Meganewton oder mehr bestehen
		153	3.10 (2)	Anlagen zur fabrikmäßigen Oberflächenbehandlung von Metallen unter Verwendung von Fluß- oder Salpetersäure, ausgenommen Chromatieranlagen
		154	3.20 (2)	Anlagen zur Oberflächenbehandlung von Stahlbaukonstruktionen, Werkstücken für Stahlbaukonstruktionen oder Blechteilen mit Strahlmitteln, ausgenommen Anlagen, die geschlossen sind und bei denen das Strahlmittel im Kreislauf geführt wird
		155	5.7 (2)	Anlagen zur Verarbeitung von flüssigen ungesättigten Polyesterharzen mit Styrol-Zusatz oder flüssigen Epoxidharzen mit Aminen zu a) Formmassen (z. B. Harzmatten oder Faser-Formmassen) oder b) Formteilen oder Fertigerzeugnissen, soweit keine geschlossenen Werkzeuge (Formen) verwendet werden, für einen Harzverbrauch von 500 kg oder mehr je Woche z. B. Bootsbau, Fahrzeugbau oder Behälterbau
		156	5.10 (2)	Anlagen zur Herstellung von künstlichen Schleifscheiben, -körpern, -papieren oder -geweben unter Verwendung organischer Binde- oder Lösungsmittel
		157	7.1 (1)	Anlagen zum Halten oder zur Aufzucht von Geflügel oder zum Halten von Schweinen mit a) 3 200 bis weniger als 14 000 Hennenplätzen, b) 6 400 bis weniger als 28 000 Junghennenplätzen, c) 6 400 bis weniger als 28 000 Mastgeflügelplätzen d) 102 bis weniger als 525 Mastschweineplätzen oder e) 40 bis weniger als 175 Sauenplätzen auch soweit nicht genehmigungsbedürftig
		158	7.5 (2)	Anlagen zum Räuchern von Fleisch- oder Fischwaren, ausgenommen – Anlagen in Gaststätten – Räuchereien mit einer Räucherleistung von weniger als 1 000 kg Fleisch- oder Fischwaren je Woche
		159	7.20 (2)	Anlagen zum Trocknen von Getreide, Malz oder Tabak unter Einsatz von Gebläsen, ausgenommen Anlagen zur Trocknung von selbstgewonnenem Getreide im landwirtschaftlichen Betrieb
		160	7.21 (2)	Mühlen für Nahrungs- oder Futtermittel mit einer Produktionsleistung von 100 t bis weniger als 500 t je Tag
		161	7.27 (2)	Melassebrennereien, Biertrebertrocknungsanlagen oder Brauereien mit einem Ausstoß von 5000 hl Bier oder mehr je Jahr
		162	7.28 (1)	Anlagen zur Herstellung von Speisewürzen aus tierischen oder pflanzlichen Stoffen unter Verwendung von Säuren
		163	10.10 (2) 10.11 (2)	Anlagen zum Färben oder Bleichen von Flocken, Garnen oder Geweben unter Verwendung von Farbebeschleunigern, alkalischen Stoffen, Chlor oder Chlorverbindungen einschließlich der Spannrahmenanlagen, ausgenommen Anlagen, die unter erhöhtem Druck betrieben werden
		164	10.13 (2)	Automatische Autowaschstraßen (*)
		165	10.15 (2)	Prüfstände für oder mit Verbrennungsmotoren oder Gasturbinen mit einer Leistung von 300 KW oder mehr
		166	–	Anlagen zum Bau von Kraftfahrzeugkarosserien und -anhängern
		167	–	Maschinenfabriken oder Härtereien
		168	–	Pressereien oder Stanzereien (*)
		169	–	Anlagen zur Herstellung von Kabeln unter Verwendung von Bitumen
		170	–	Anlagen zur Herstellung von Möbeln, Kisten und Paletten aus Holz und sonstigen Holzwaren
		171	–	Zimmereien (*)
		172	–	Fleischzerlegebetriebe ohne Verarbeitung
		173	–	Auslieferungslager für Tiefkühlkost (*)
		174	–	Brotfabriken oder Fabriken zur Herstellung von Dauerbackwaren
		175	–	Margarine- oder Kunstspeisefettfabriken
		176	–	Milchverwertungsanlagen ohne Trockenmilcherzeugung
		177	–	Autobusunternehmen, auch des öffentlichen Personennahverkehrs (*)
		178	–	Anlagen zum Be- oder Entladen von Schüttgütern bei Getreideannahmestellen, soweit weniger als 200 t Schüttgüter je Tag bewegt werden können, ausgenommen Anlagen zur Aufnahme von selbstgewonnenem Getreide im landwirtschaftlichen Betrieb
VII	100	179	2.6 (2)	Anlagen zum mechanischen Be- oder Verarbeiten von Asbesterzeugnissen auf Maschinen
		180	7.4 (2)	Betriebe zur Herstellung von Fertiggerichten (Kantinendienste, Catering-Betriebe)
		181	–	Schlossereien, Drehereien, Schweißereien oder Schleifereien
		182	–	Anlagen zur Herstellung von Kunststoffteilen ohne Verwendung von Phenolharzen
		183	–	Autolackierereien
		184	–	Tischlereien oder Schreinereien
		185	–	Tapetenfabriken, die nicht durch lfd. Nrn. 112 oder 113 erfaßt werden
		186	–	Fabriken zur Herstellung von Lederwaren, Koffern oder Taschen sowie Handschuhmachereien oder Schuhfabriken
		187	–	Kompostierungsanlagen
		188	–	Anlagen zur Herstellung von Reißspinnstoffen, Industriewatte oder Putzwolle
		189	–	Spinnereien oder Webereien
		190	–	Kleiderfabriken oder Anlagen zur Herstellung von Textilien
		191	–	Großwäschereien oder große chemische Reinigungsanlagen
		192	–	Betriebe des Fernsehen-, Rundfunk-, Telefonie-, Telegrafie- oder Elektrogerätebaus sowie der sonstigen elektronischen oder feinmechanischen Industrie
		193	–	Bauhöfe
		194	–	Anlagen zur Kraftfahrzeugüberwachung
		195	–	Kraftfahrzeug-Reparaturwerkstätten
		196	–	Anlagen zur Runderneuerung von Reifen soweit weniger als 50 kg je Stunde Kautschuk eingesetzt werden

"GEWERBEPARK LANCKEN-SÜD"

TEILBEREICH I

TEXTTEIL / TEIL B

1. Nutzung

1.1 Die Nutzung des Gewerbegebietes wird aufgrund des Störgrades der unterschiedlichen Betriebsarten gem. § 1 Abs. 4 BauNVO entsprechend der beigefügten "Abstandsliste" wie folgt gelgiedert:

a) Im Teilgebiet A sind die Betriebsarten der Abstandsklasse I-III (Lfd. Nr. 1-39) der Abstandsliste unzulässig.

b) Im Teilbereich B sind die Betriebsarten der Abstandsklasse I-IV (lfd. Nr. 1-82) der Abstandsliste unzulässig.

c) Im Teilgebiet C sind die Betriebsarten der Abstandsklasse I-V (lfd. Nr. 1-148) der Abstandsliste unzulässig.

d) Im Teilgebiet D sind die Betriebsarten der Abstandsklasse I-VI (lfd. Nr. 1-178) der Abstandsliste unzulässig.

Die beigefügte Abstandsliste 1990 ist Bestandteil der textlichen Festsetzungen.

1.2 Ausnahmen gem. § 31 Abs. 1 BauGB sind von diesen Betriebsarten dann zulässig, wenn aufgrund der Antragsunterlagen feststellbar ist, daß es in den benachbarten Wohngebieten und Mischgebieten zu keinen Störungen kommt.

1.3 Im GE-Gebiet sind gem. § 1 Abs. 5 und Abs. 9 BauNVO Verbrauchermärkte, Einzelhandelsbetriebe und Einkaufszentren mit Verkauf an Endverbraucher mit Ausnahme der nachfolgend aufgeführten Betriebe unzulässig.

Einzelhandelsbetriebe sind nur für folgende Branchen zulässig:

Baustoffe, Baubedarf, Möbel, Pflanzen, Kraftfahrzeuge und Boote, Tankstellen, Waren eigener Herstellung von Handwerks- und Gewerbebetrieben, die im Bebauungsplangebiet ansässig sind.

*

2. Höhenlage der baulichen Anlagen

Bezugshöhe für die zulässige Gebäudehöhe ist die Oberkante der dem Grundstück dienenden öffentlichen Erschließung.

3. Bepflanzung

3.1 Die das Bebauungsplangebiet umgebenden Grünflächen sind mit überwiegend bodenständigen Büschen und Bäumen zu bepflanzen.

3.2 Innerhalb des GE-Gebietes sind an den Grenzen der Betriebsgrundstücke mit Ausnahme der an die äußeren Grünflächen grenzenden Seiten riegelartige Bepflanzungen in einer Breite von mindestens 2 m in der folgenden Art anzulegen:

Je 1 qm der nach Satz 1 festgesetzten Fläche ist 1 Busch, je 30 qm der nach Satz 1 festgesetzten Fläche ist 1 hochstämmiger Baum anzupflanzen. Dabei sind zumindest 80 % der folgenden Pflanzenarten zu verwenden:

Bäume: Rotbuche, Trauben-Eiche, Hainbuche, Wildkirsche, Berg-Ahorn, Esche

Büsche: Weißdorn, Hasel, Pfaffenhütchen, Schlehe, Hunds-Rose, Blutroter Hartriegel, Schwarzer Holunder.

3.3 Zur Erschließungsstraße hin ist eine mindestens 0,8 m breite, beschnittene Hecke mit einer Höhe von mindestens 2 m anzulegen. Zu diesem Zwecke sind bei Erstanpflanzung je laufender Meter 4 Pflanzen von 1,00-1,25 m Höhe anzupflanzen.

Unterbrechungen sind für Ein- und Ausfahrten sowie für Pförtnergebäude und Ausstellungsflächen innerhalb und außerhalb von Gebäuden in einer Gesamtlänge von max. 30 % der Anliegerlänge, mindestens 6 m, höchstens 20 m zulässig.

3.4 Innerhalb der im Plan eingetragenen Sichtfelder ist die Bepflanzungsart nur bis zu 0,8 m Höhe zulässig.

*
Ergänzung:
Branchenübliche Rand- und Nebensortimente innerhalb dieser Einzelhandelsbetriebe dürfen nur max. 10 % der gesamten Verkaufsfläche umfassen.

PLANZEICHNUNG / TEIL A

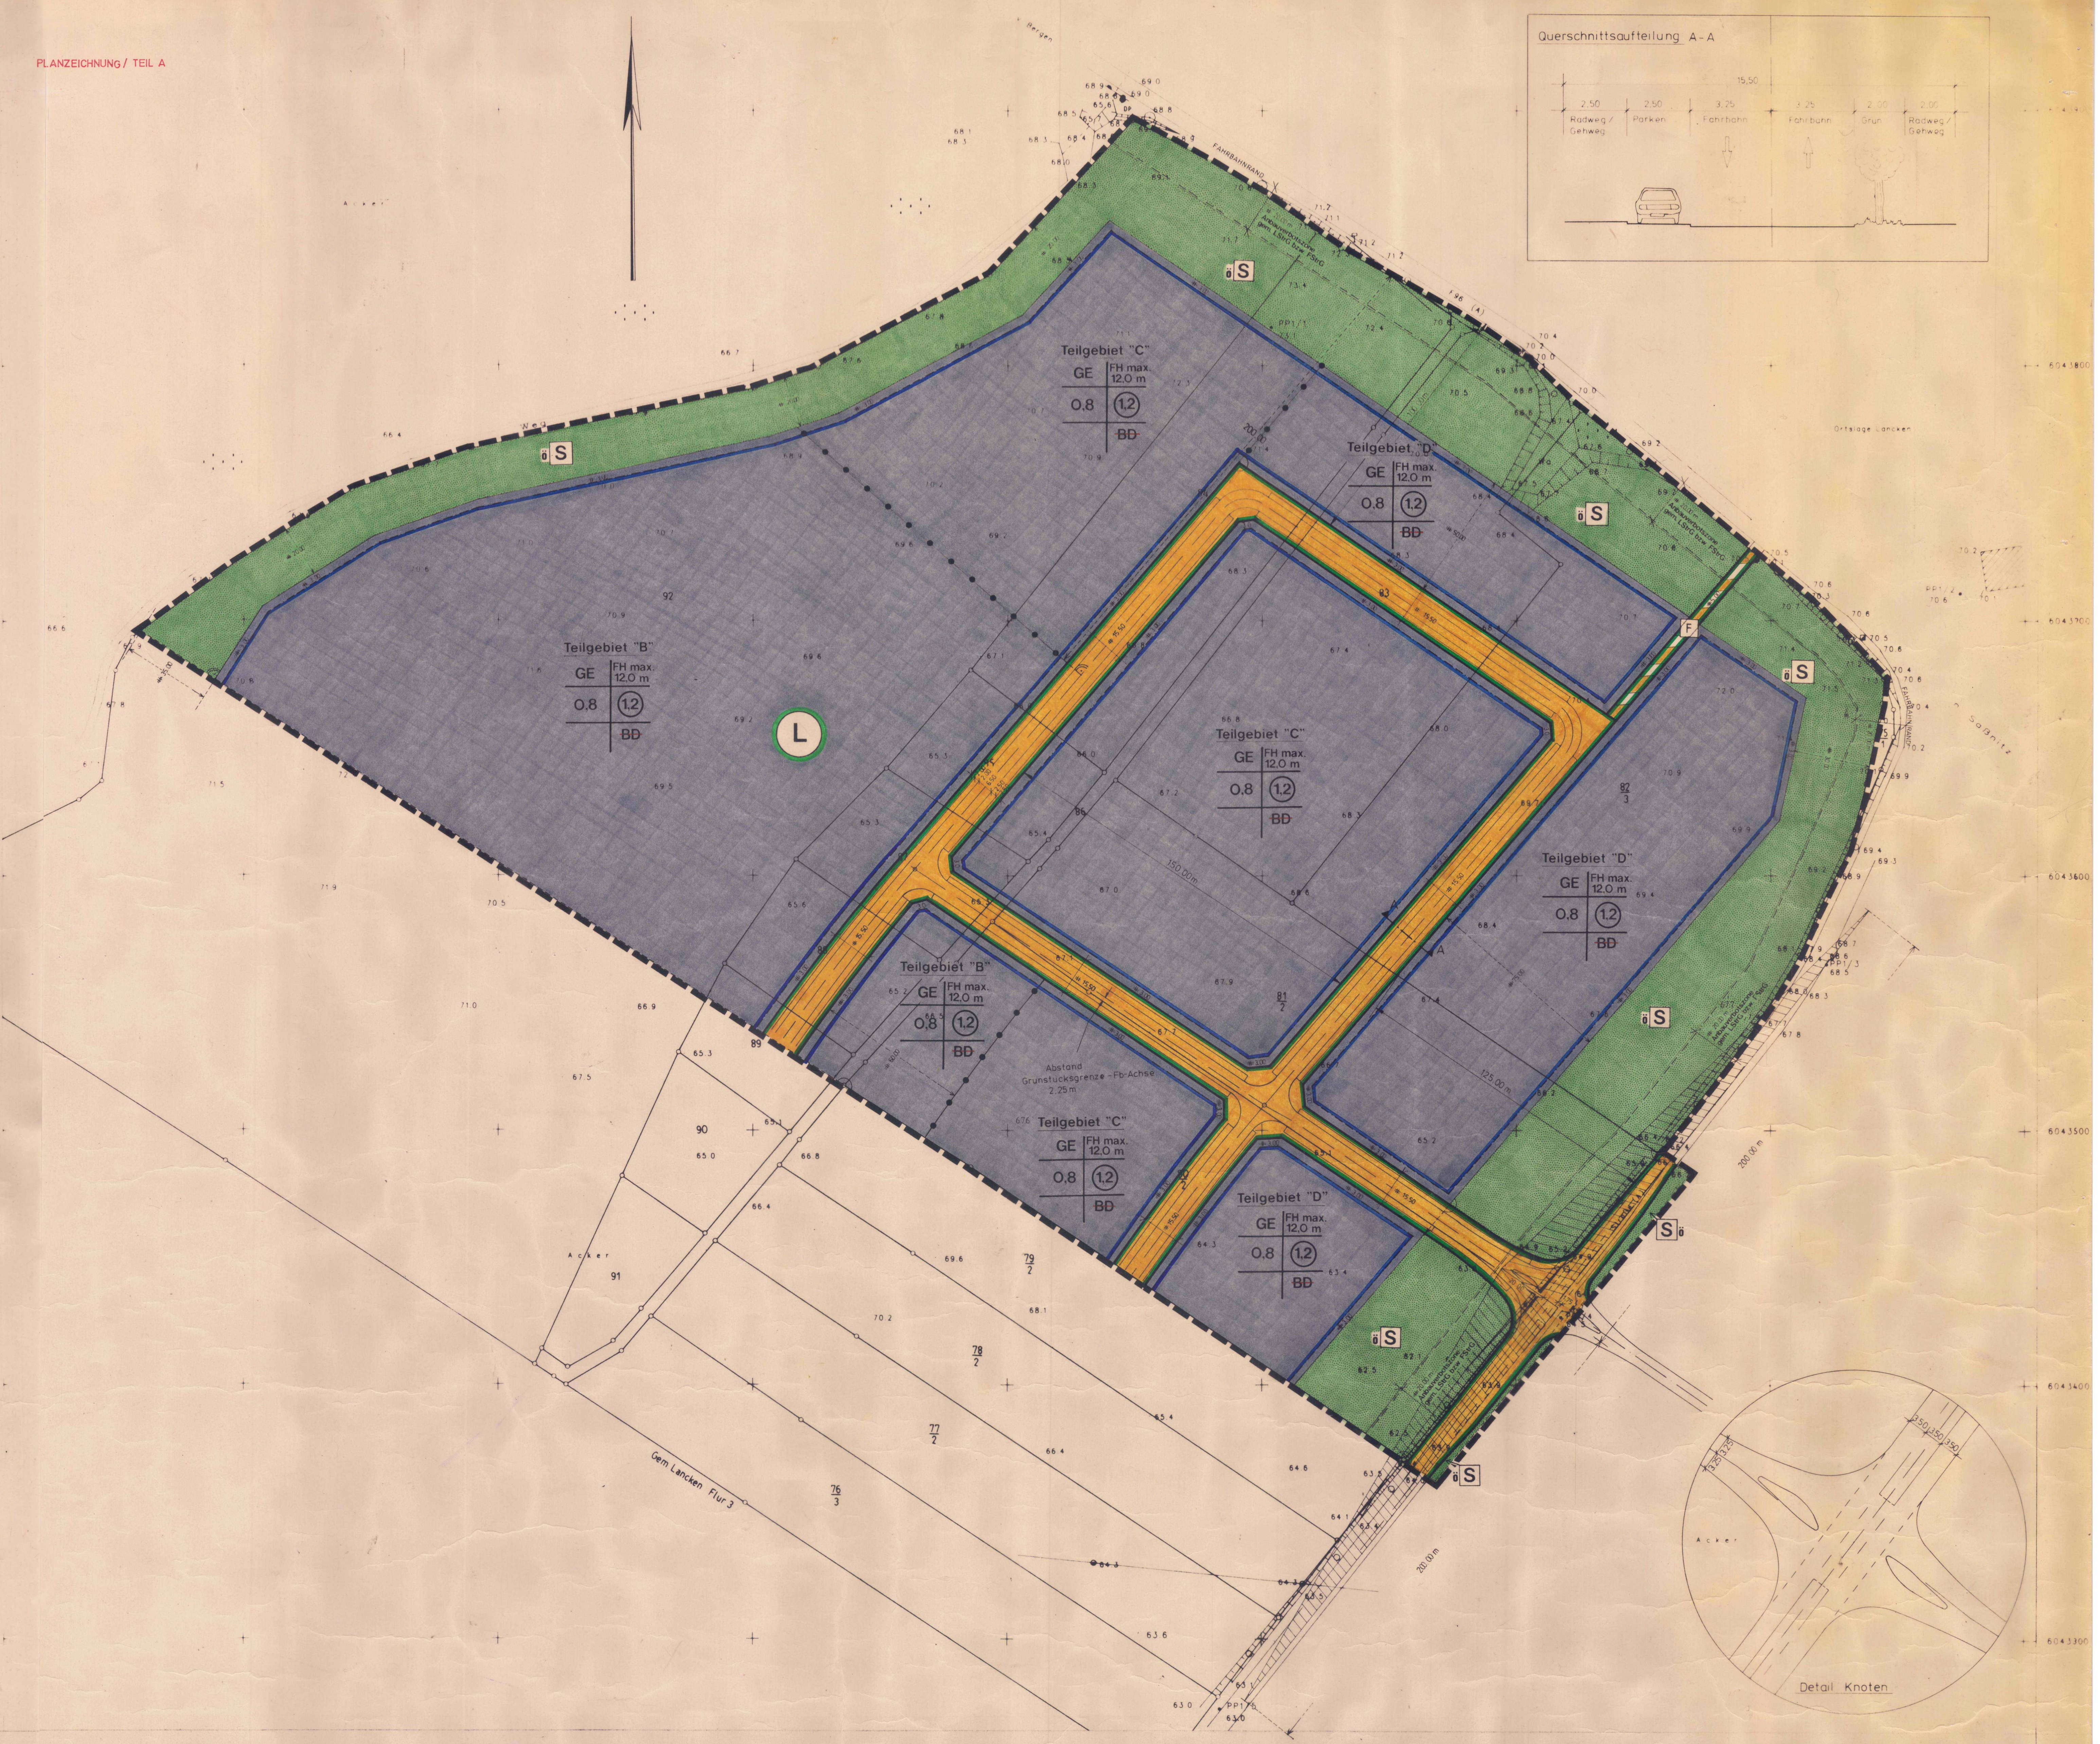

ART DER BAULICHEN NUTZUNG

GE Gewerbegebiete

MAß DER BAULICHEN NUTZUNG

(0.7) Geschoßflächenzahl (Dezimalz. i. Kreis)

0.4 Grundflächenzahl (Dezimalzahl)

FH Firsthöhe (z.B. 53.5m über NN)

BAUWEISE, BAULINIEN, BAUGRENZEN

Baugrenze

Sofern nicht vermaßt, gilt d. Baugrenze f. d. angrenzende Flurstücksgrenze/Gebäudekante 0.a

VERKEHRSFLÄCHEN

Straßenverkehrsflächen

Straßenbegrenzungslinie, Begrenzung auch gegenüber Verk.fl.bes.Zweckbest.

Verkehrsflächen besonderer Zweckbestimmung – F Fußweg

Sichtfeld der Annäherungssicht

Anbauverbotszone gem. LStrG bzw. FStrG

GRÜNFLÄCHEN

Grünflächen mit Zweckbestimmung:

S Schutzgrün

ö öffentlich

PLANUNGEN, NUTZUNGSREGELUNGEN UND MAßNAHMEN ZUM SCHUTZ, ZUR PFLEGE UND ZUR ENTWICKLUNG DER LANDSCHAFT

L Landschaftsschutzgebiet

Nachrichtliche Übernahme für das gesamte Plangebiet

SONSTIGE PLANZEICHEN

Grenze des räumlichen Geltungsbereichs des Bebauungsplanes.

Abgrenzung unterschiedlicher Nutzungen, z.B. v. Baugebieten oder Abgrenzungen d. Maßes der Nutzung innerhalb eines Baugebietes.

~~GESTALTERISCHE FESTSETZUNGEN~~

~~BD beliebige Dachform~~

Änderungen und Ergänzungen

Streichungen

RECHTSGRUNDLAGEN

Baugesetzbuch (BauGB) in der Fassung vom 8. Dezember 1986 (BGBl. I S. 2253), zuletzt geändert durch Anlage I Kapitel XIV Abschnitt II Nr. 1 des Einigungsvertrages vom 31. August 1990 in Verbindung mit Artikel 1 des Gesetzes vom 23. September 1990 (BGBl.1990 II S. 885, 1122), sowie § 83 der Bauordnung (BauO) vom 20. Juli 1990 (GBl. I Nr. 50 S. 929).

Baunutzungsverordnung (BauNVO) in der Fassung vom 23. Januar 1990 (BGBl. I, S. 132, geändert durch Einigungsvertrag v. 31. August 1990, BGBl. II, S. 889, 1122).

VERORDNUNG über die Ausarbeitung der Bauleitpläne und die Darstellung des Planinhalts (Planzeichenverordnung 1990 - PlanzV 90) vom 18.12.1990 (BGBl. I, S. 58).

~~GESETZ über die Bauordnung (BauO) vom 20.07.1990 (GBl. DDR I, Nr. 50, S. 929).~~

AUFSTELLUNGSBESCHLUSS

Dieser Plan ist aufgrund des STVV-beschlusses vom 13.08.90 gem. § 2 (1) BauGB aufgestellt worden.

Saßnitz, den 06.01.92

(Bürgermeister(in)) (Ratsmitglied) STVV-Vorsteher

Die ortsübliche Bekanntmachung des Aufstellungsbeschlusses ist durch Aushang an den Bekanntmachungstafeln vom 10.09.90 bis zum 15.10.90/durch Abdruck in der OZ .... am 10.09.90 erfolgt.

Saßnitz, den 07.06.93

(Bürgermeister(in))

Die für Raumordnung und Landesplanung zuständige Stelle ist gemäß § 246 a Abs. 1, Satz 1, Nr. 1 BauGB i.V.m. § 4 Abs. 3 BauZVO beteiligt worden.

Saßnitz, den 07.06.93

(Bürgermeister(in))

Die frühzeitige Erörterung der Planung gem. § 3 (1) BauGB fand in der Zeit vom 25.02.91 bis 15.03.91 / durch Bürgerversammlung am 18.02.91 statt.

Saßnitz, den 06.01.92

(Bürgermeister(in))

Die Träger öffentlicher Belange wurden mit Frist vom 25.02.91 bis 15.05.91 gem. § 4 (1) BauGB beteiligt.

Saßnitz, den 06.01.92

(Bürgermeister(in))

Die Stadtverordnetenversammlung hat am 09.12.91 den Entwurf des Bebauungsplans mit Begründung beschlossen und zur Auslegung bestimmt.

Saßnitz, den 07.06.93

(Bürgermeister(in))

Die Entwürfe des Bebauungsplanes, bestehend aus der Planzeichnung (Teil A) und dem Text (Teil B), sowie der Begründung haben in der Zeit vom 07.01.92 bis zum 14.01.92 während folgender Zeiten (Dienstzeiten) nach § 3 Abs. 2 BauGB öffentlich ausgelegen. Die öffentliche Auslegung ist mit dem Hinweis, daß Bedenken und Anregungen während der Auslegungsfrist von jedermann schriftlich oder zur Niederschrift vorgebracht werden können, am 13.12.91 in der OZ ...., in der Zeit vom 13.12.91 bis zum 15.01.92 durch Aushang ortsüblich bekanntgemacht worden.

Saßnitz, den 07.06.93

(Bürgermeister(in))

Die Stadtverordnetenversammlung hat die vorgebrachten Bedenken und Anregungen der Bürger sowie die Stellungnahmen der Träger öffentlicher Belange am 28.04.92 geprüft. Das Ergebnis ist mitgeteilt worden.

Saßnitz, den 07.06.93

(Bürgermeister(in))

Änderungen / Ergänzungen des Planinhalts sind aufgrund des STVV-beschlusses vom 09.12.91 erfolgt.

Saßnitz, den 06.01.92

(Bürgermeister(in)) (Ratsmitglied) STVV-Vorsteher

Eine erneute Auslegung gem. § 3 (3) BauGB / Eine eingeschränkte Beteiligung gem. § 3 (3) i.V.m. gem. § 13 BauGB hat in der Zeit vom bis stattgefunden.

, den

(Bürgermeister(in))

Die Begründung zum Bebauungsplan wurde mit Beschluß der Stadtverordnetenversammlung vom 28.04.92 gebilligt.

Saßnitz, den 07.06.93

(Bürgermeister(in))

Die Stadtverordnetenversammlung hat diesen Bebauungsplan in der vorliegenden Fassung gem. § 10 BauGB als Satzung beschlossen.

Saßnitz, den 29.04.92

(Bürgermeister(in)) (Ratsmitglied) STVV-Vorsteher

GENEHMIGUNG

Die Genehmigung des Bebauungsplanes, bestehend aus Planzeichnung und Text, wurde mit Verfügung der höheren Verwaltungsbehörde vom 20.10.92, Az: II 6500-512.113-01.12.39 (1) - mit Nebenbestimmungen und Hinweisen - erteilt.

Saßnitz, den 07.06.93

(Bürgermeister(in))

Die Nebenbestimmungen wurden durch den satzungsändernden Beschluß der Stadtverordnetenversammlung vom 07.06.93 erfüllt, die Hinweise sind beachtet.
Das wurde mit Verfügung der höheren Verwaltungsbehörde vom 03.12.93 AZ: II 651... 512.113-01.12.39 (1) bestätigt.

Saßnitz, den 27.01.94

(Bürgermeister(in))

BEKANNTMACHUNG

Die Erteilung der Genehmigung des Bebauungsplanes sowie die Stelle, bei der der Plan auf Dauer während der Dienststunden von jedermann eingesehen werden kann und über den Inhalt Auskunft zu erhalten ist, sind am 01.02.94 in OZ (Zeitung oder Amtliches Verkündigungsblatt - bei Bekanntmachung durch Aushang: in der Zeit vom 27.01.94 bis zum 28.02.94 durch Aushang -) ortsüblich bekannt gemacht worden. In der Bekanntmachung ist auf die Geltendmachung der Verletzung von Verfahrens- und Formvorschriften und von Mängeln der Abwägung sowie auf die Rechtsfolgen (§ 215 Abs. 2 BauGB) und weiter auf Fälligkeit und Erlöschen von Entschädigungsansprüchen (§§ 44, 246 a Abs. 1 Satz 1 Nr. 9 BauGB) hingewiesen worden. Die Satzung ist am 01.01.94 in Kraft getreten.

Saßnitz, den 27.01.94

(Bürgermeister(in))

Dieser Plan ist Urkunde. / ~~Dieser Plan stimmt mit dem Urkundsplan und den darauf verzeichneten Vermerken überein.~~

Saßnitz, den 29.04.92

(Bürgermeister(in))

Der katastermäßige Bestand am 16.07.1992 wird als richtig dargestellt bescheinigt. Hinsichtlich der lagerichtigen Darstellung der Grenzpunkte gilt der Vorbehalt, daß eine Prüfung nur grob erfolgte, da die rechtsverbindliche Flurkarte im Maßstab 1:2500 vorliegt. Regreßansprüche können nicht abgeleitet werden.

Ort, Datum Bergen, d. 16.07.92

Kataster- u. Vermessungsamt Rügen Im Auftrag
des KVG - Amtes
Arkonastraße ... 2 21 37
0-2330 Bergen

Unterschrift

Satzung der
STADT SAßNITZ
GEWERBEPARK LANCKEN - SÜD
BEBAUUNGSPLAN NR. 1
TEILBEREICH I

GEMARKUNG: LANCKEN
FLUR: 3

Saßnitz, den 07.06.93

(Bürgermeister(in))

MAßSTAB: 1:1000

1. AUSFERTIGUNG

gh bonn

~~NOVEMBER 1991~~
DEZEMBER 1991